


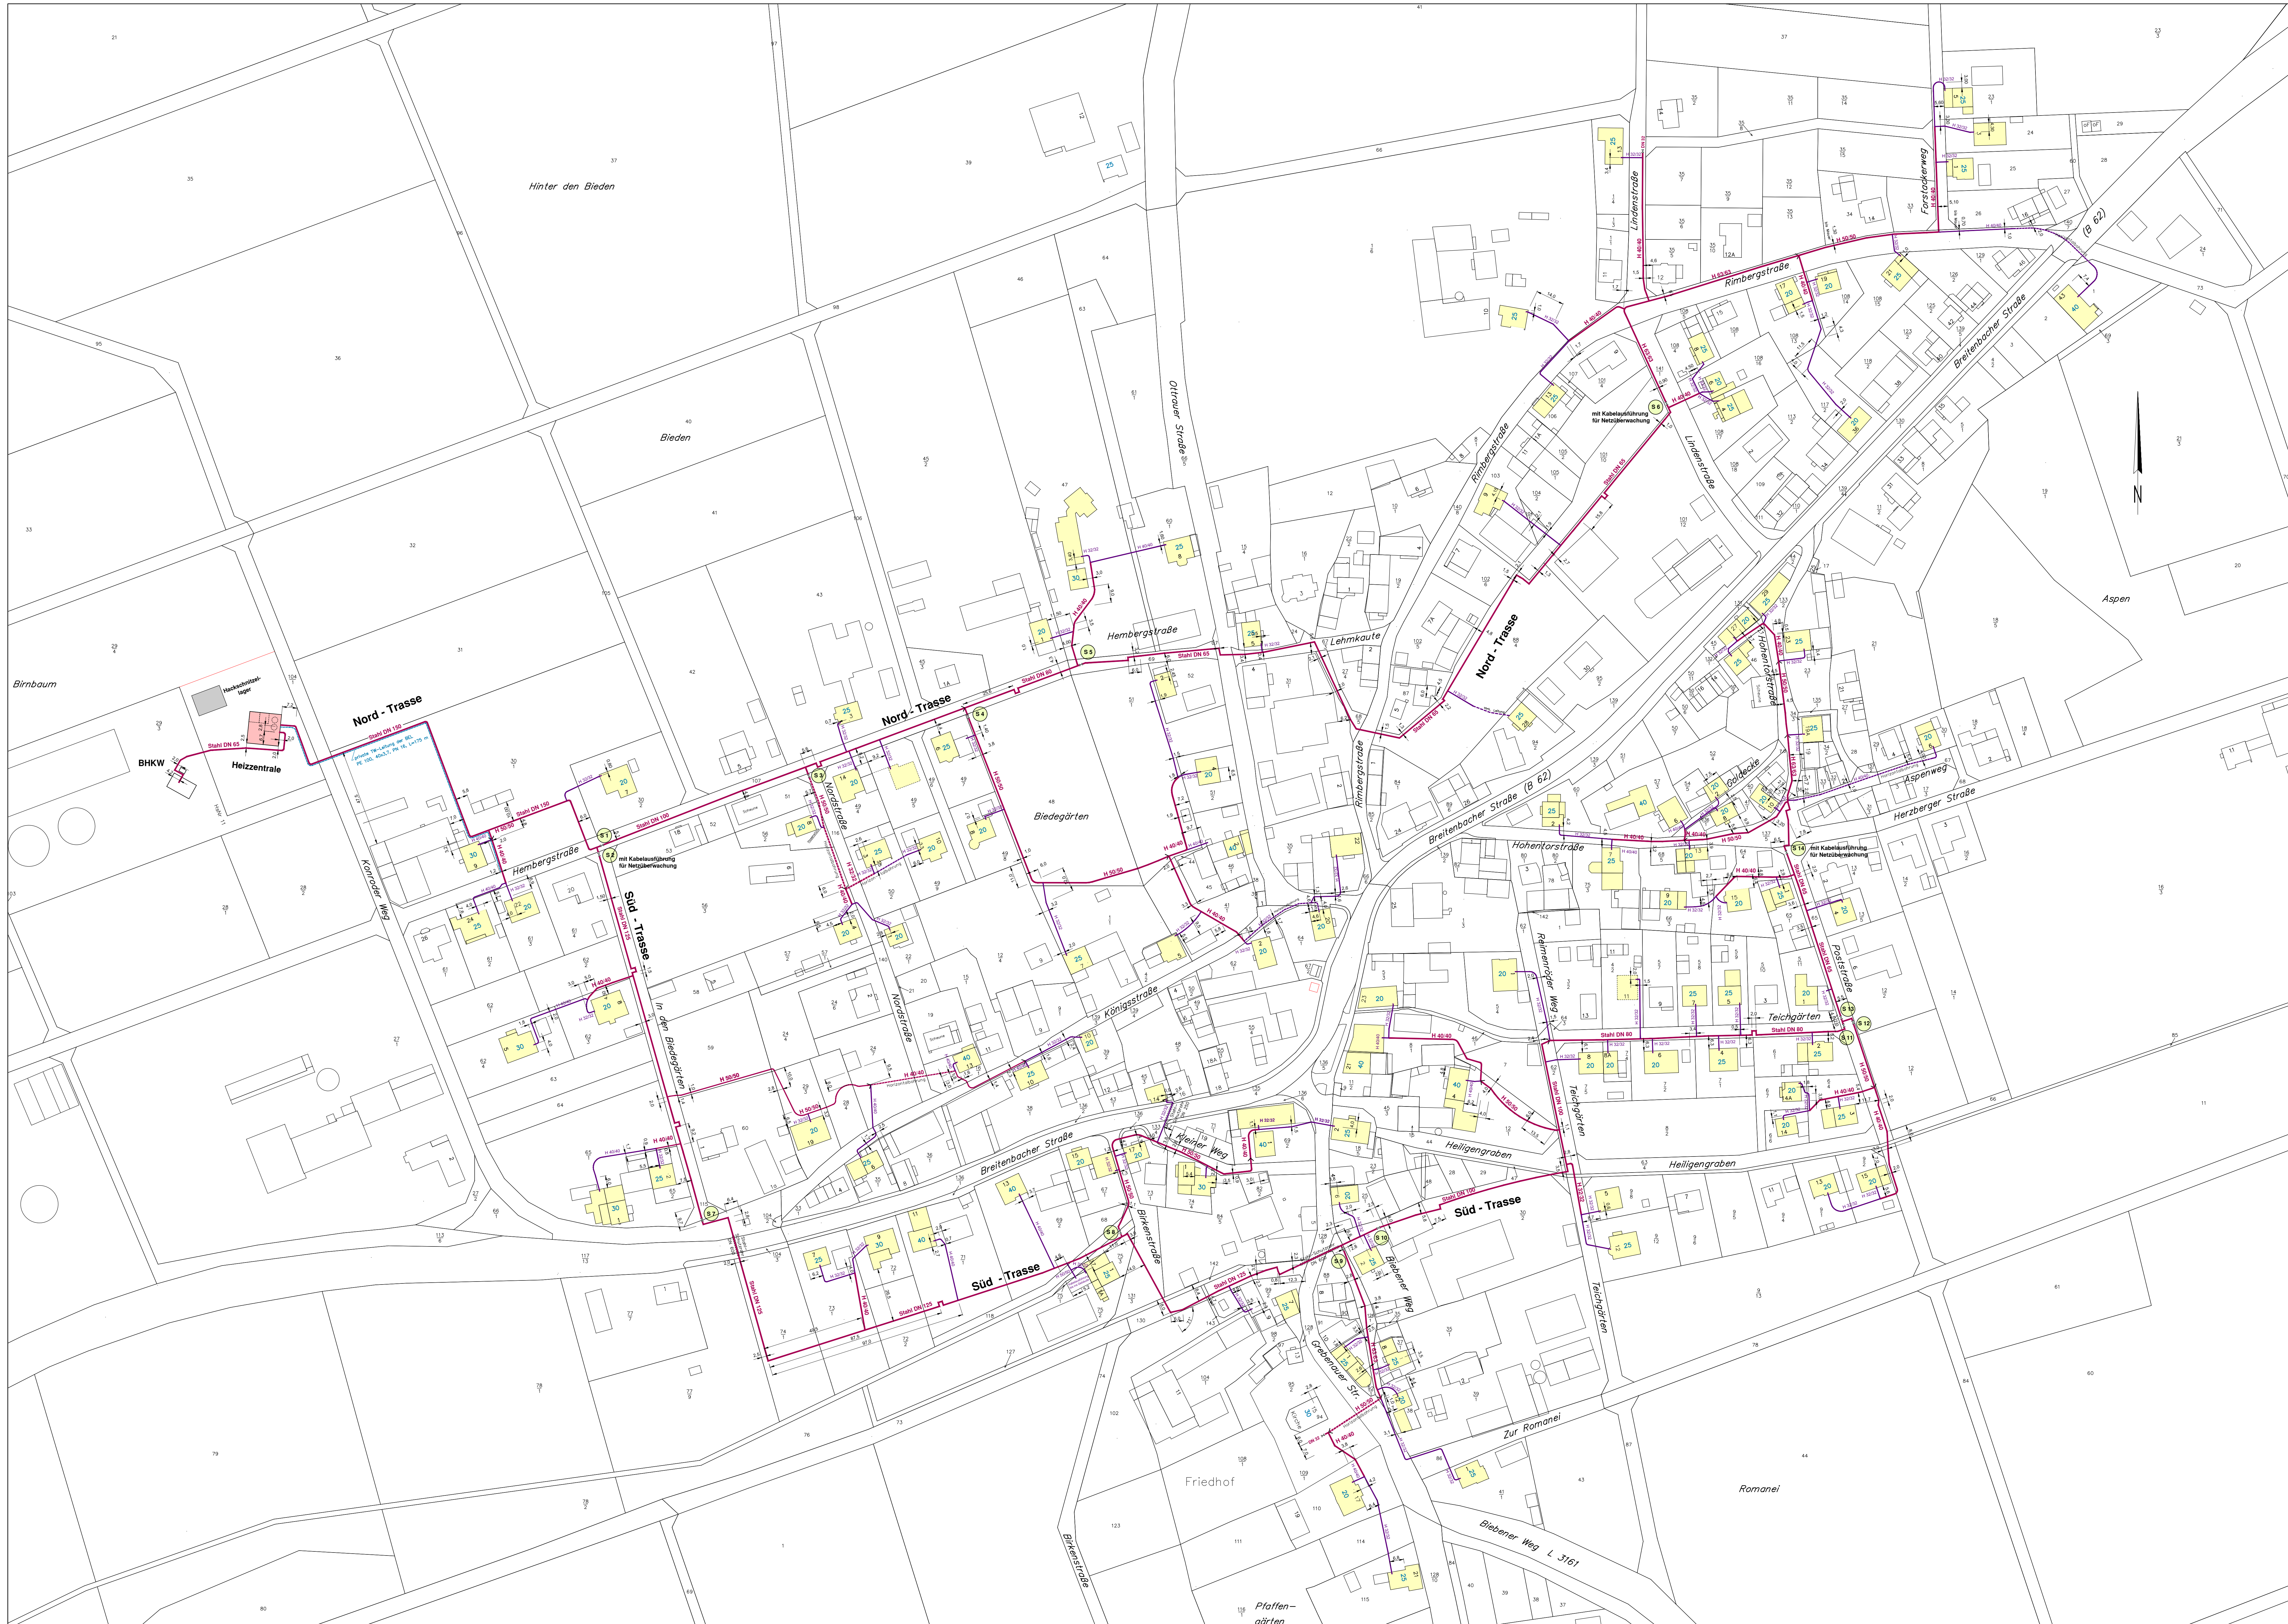

Rohrdimensionen	
Stahldoppelrohr	Aussendurchmesser Mantelrohr
DN 65	Da 250 mm
DN 80	Da 280 mm
DN 100	Da 355 mm
DN 125	Da 450 mm
DN 150	Da 500 mm
PEX-Doppelrohr	
H 32/32V	Da 125 mm
H 40/40V	Da 140 mm
H 50/50V	Da 180 mm
H 63/63V	Da 200 mm

Legende	
	Anschlußnehmer/Eigentümer/Genosse
	Nahwärme Hauptleitungen
	Nahwärme Hausanschlüsseleitungen
	Leistung Wärmetauscher in kW
	Absperrschieber
	Einmal-Kugelhahn

Bauherr		BürgerEnergie Lingelbach eG Heiligengraben 4, 36304 Alsfeld-Lingelbach	
Projekt		Neubau eines Nahwärmenetzes in Lingelbach	
Darstellung		Anlage	
Bestandsplan		Maßstab 1 : 1.000	
Planungsgemeinschaft woltmann - knoop - kopp			
Ahsbeck, den 27.10.2020 Z.-Nr.: 580-004-12-02			