


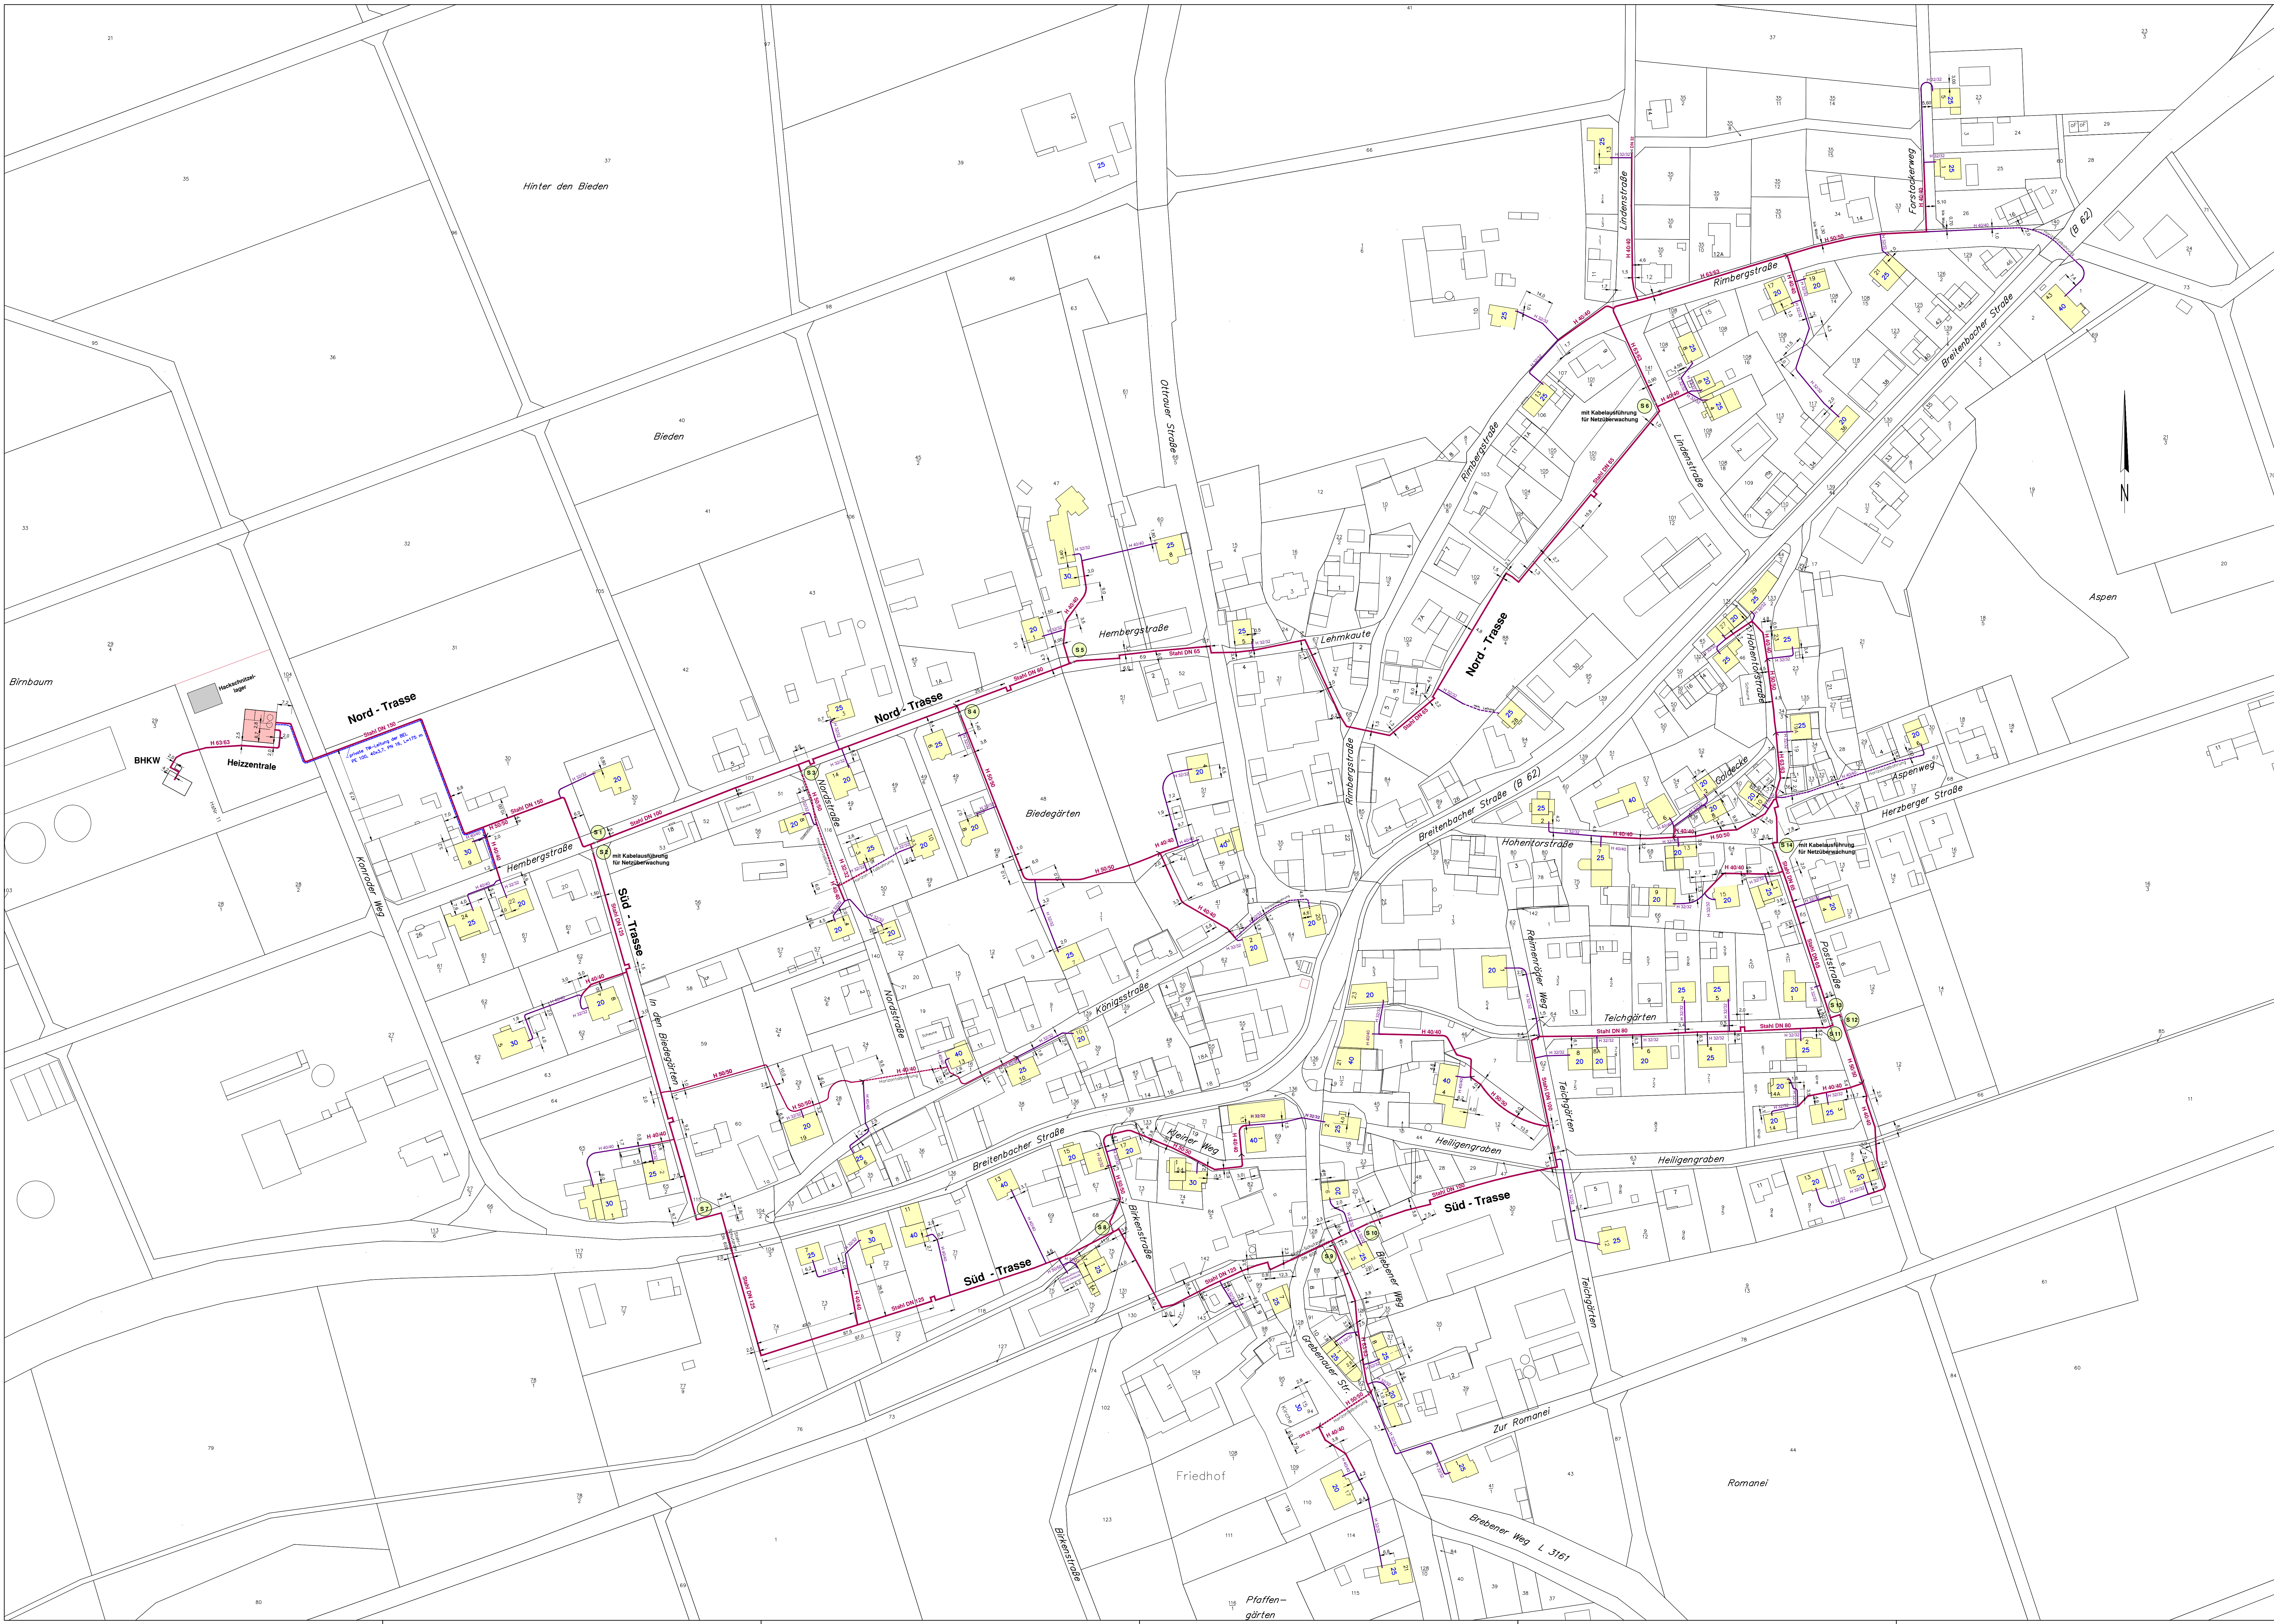

Rohrdimensionen

Stahldoppelrohr	Aussendurchmesser Mantelrohr
DN 65	Da 250 mm
DN 80	Da 280 mm
DN 100	Da 355 mm
DN 125	Da 450 mm
DN 150	Da 500 mm

PEX-Doppelrohr	
H 32/32V	Da 125 mm
H 40/40V	Da 140 mm
H 50/50V	Da 180 mm
H 63/63V	Da 200 mm

Legende

- Anschnüßnehmer/Eigentümer/Genosse
- Nahwärme Hauptleitungen
- Nahwärme Hausanschlüsse/leitungen
- Leistung Wärmetauscher in kW
- Absperrschieber
- Einmal-Kugelhahn

Bauherr BürgerEnergie Lingelbach eG Heiligengraben 4, 36304 Alsfeld-Lingelbach	
Projekt Neubau eines Nahwärmenetzes in Lingelbach	
Darstellung	Anlage
Bestandsplan	
Maßstab 1 : 1.000	
Planungsgemeinschaft wolmann - knoop - kopp	
Ingenieurbüro Wolmann + Knoop GmbH Gewerbestraße 11 Tel. 0535/5889-0 29353 Ahnbeck Fax 0535/5889-24 Martin Kopp Heidehof 17 Tel. 0535/5888-14 36350 Heimbach Fax 0535/5888-98	
Ahnbeck, den 12.03.2014 Z.-Nr.: 580-12w-2	